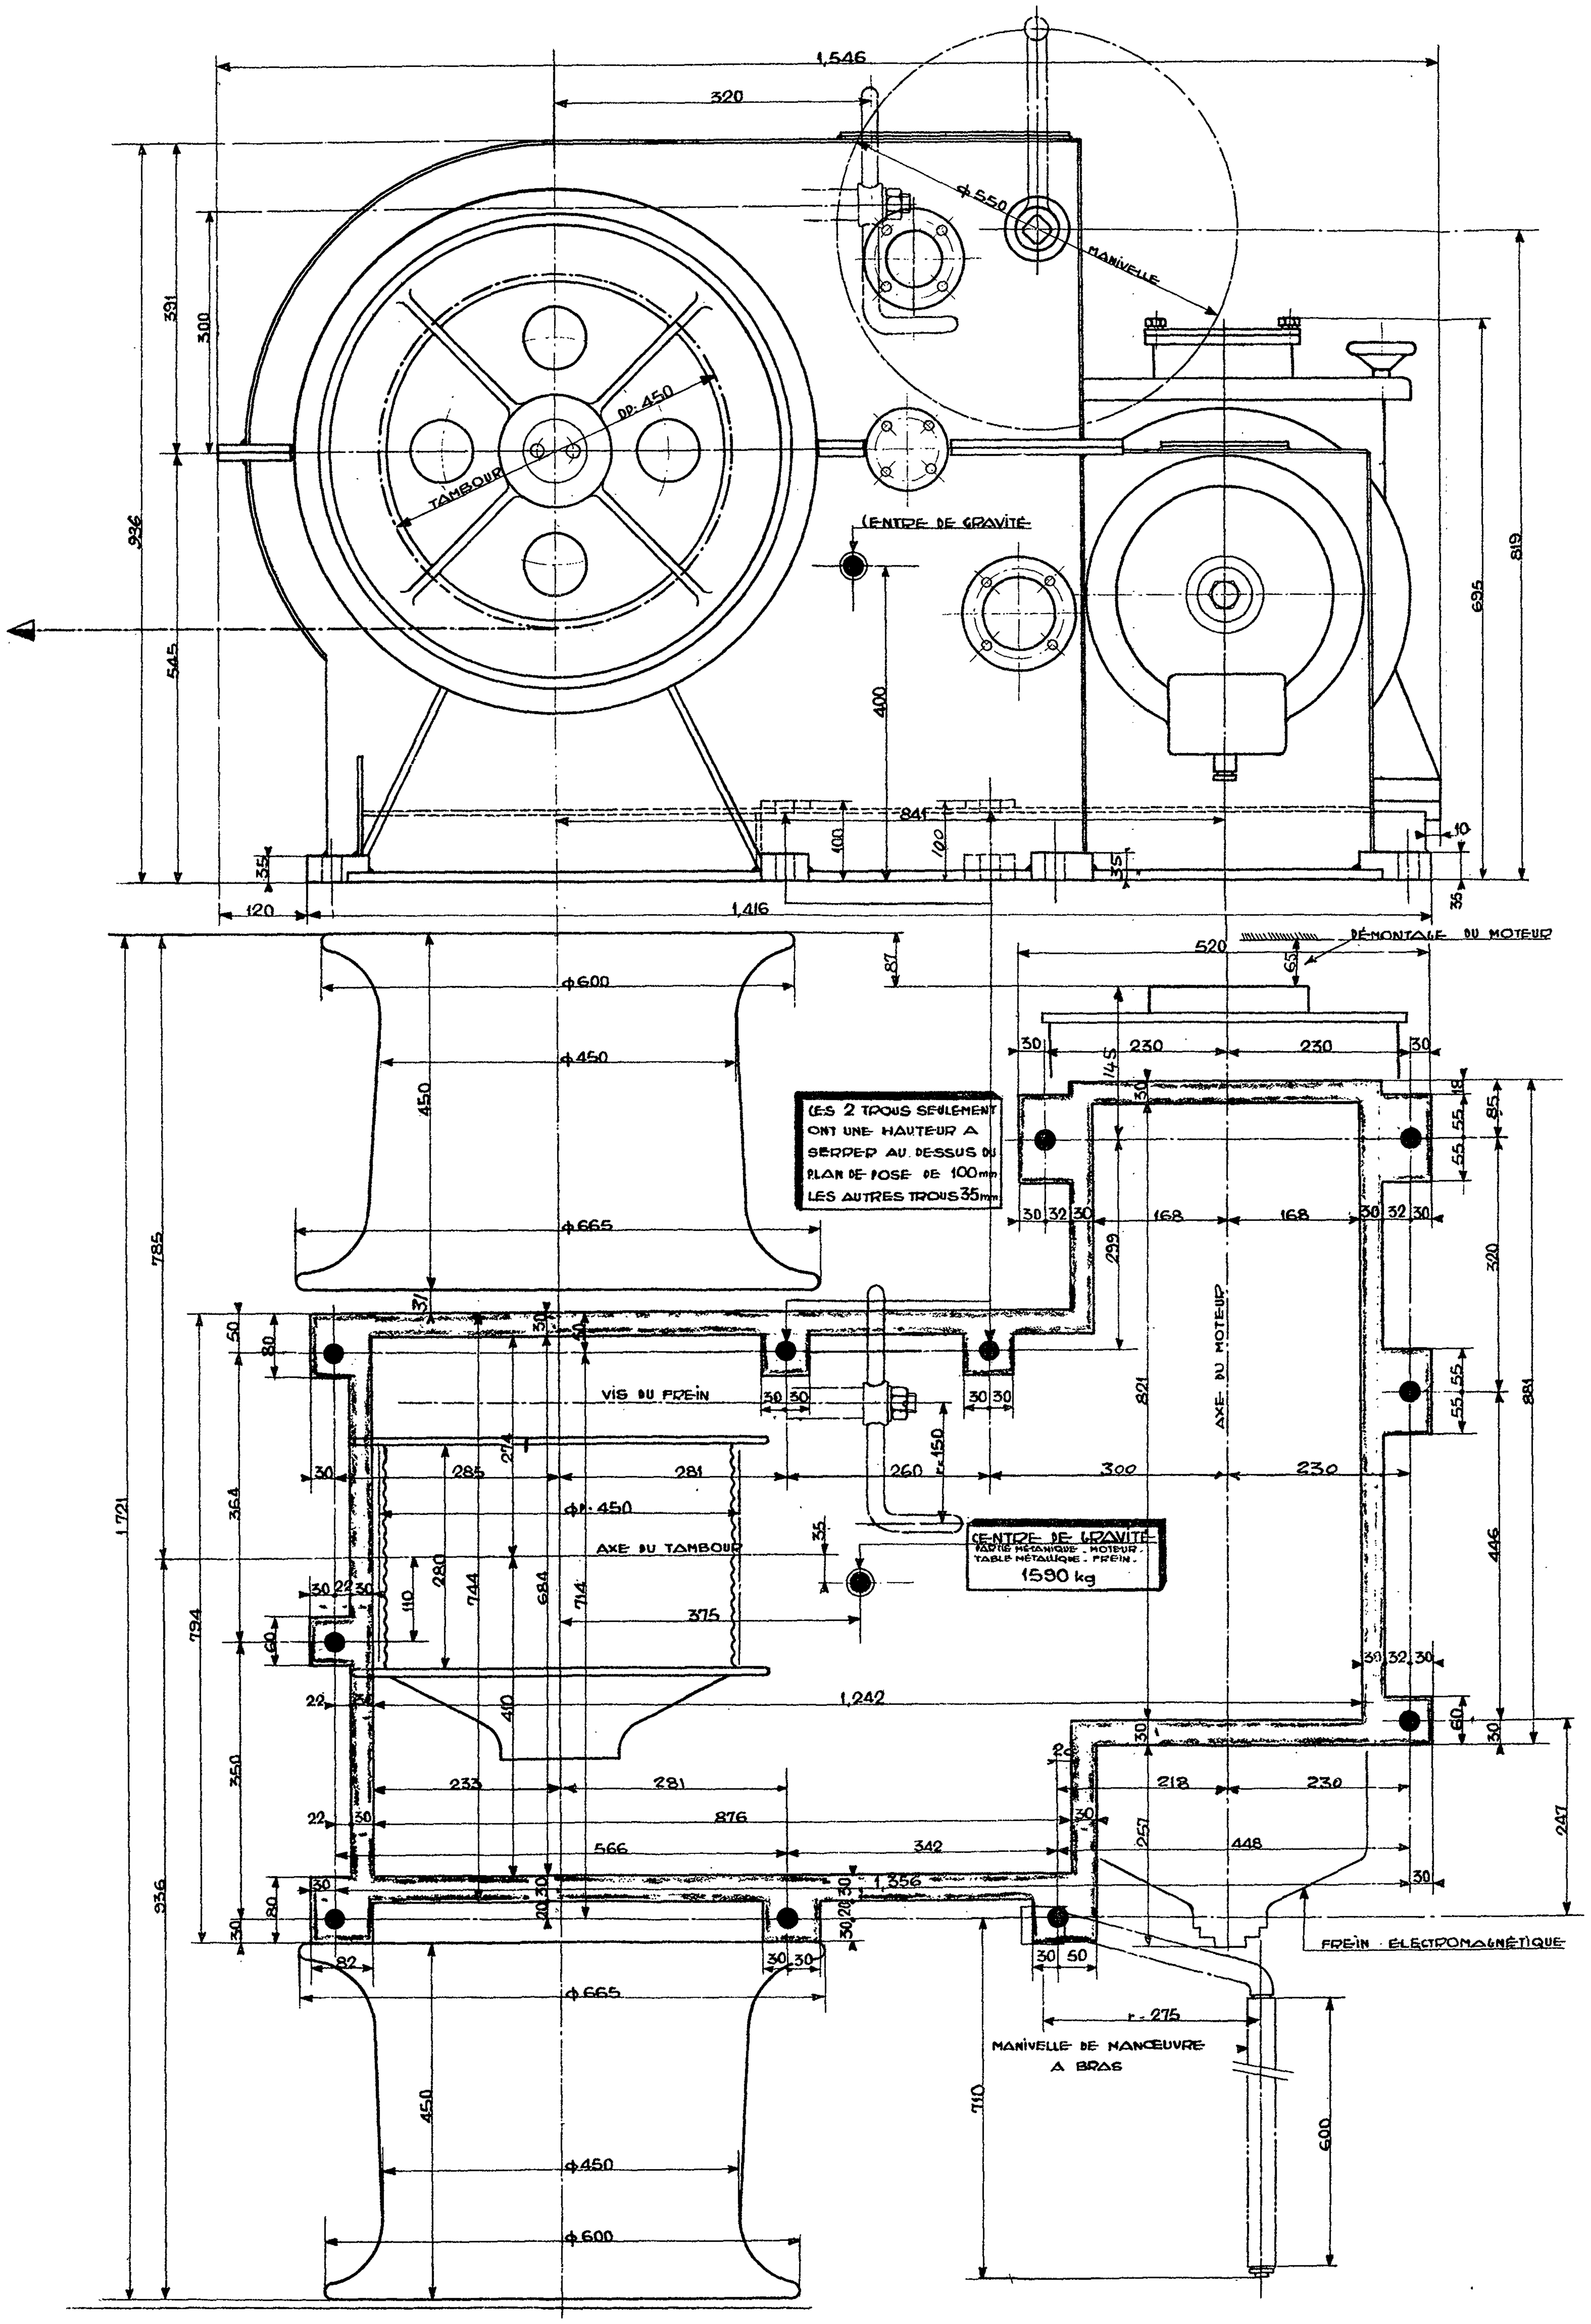

Escorteurs rapides

L'ALSACIEN - LE PROVENCAL
LE VENDEEN

Construits sur les plans du Service Technique des Constructions et Armes Navales

TREUIL DE TOUAGE ET DE MANOEUVRE DES EMBARCATIONS

ECHELLE 1/5

Conforme à l'exécution

Signé ILLISIBLE

NOTA: LES PARTIES OMBRÉES REPRESENTENT LES SURFACES PORTANT SUR LE PONT. LES TROUS DE FIXATION SONT PRÉVUS POUR BOULONS DE 24mm LES BOULONS SONT FOURNIS PAR LES Ets CAILLARD

(9 Boulons de 24x90 Partie lisse 35 avec écrou & contre-écrou
(2 —"— 24x145 —"— 90 —"— —"—)

DÉCOMPOSITION DES POIDS

PARTIE MÉCANIQUE DU TREUIL AVEC BOULONS DE FIXATION	:	1080
CABLE MÉTALLIQUE	:	40
FREIN ÉLECTROMAGNÉTIQUE	:	70
MOTEUR	:	400
APPAREILLAGE ÉLECTRIQUE	:	280
TOTAL DE LA FOURNITURE	=	1870kg